


SIMBOLOGÍA

- BLOQUES DE AULA (E)
- SSHH (E)
- AREA VERDE (E)
- VEGETACIÓN(E)
- GRADERÍOS CENTRAL
- CONTRAPISO COLOR AZUL MARINO
- CONTRAPISO COLOR AZUL CLARO
- CONTRAPISO COLOR CELESTE
- REJILLA METALICA

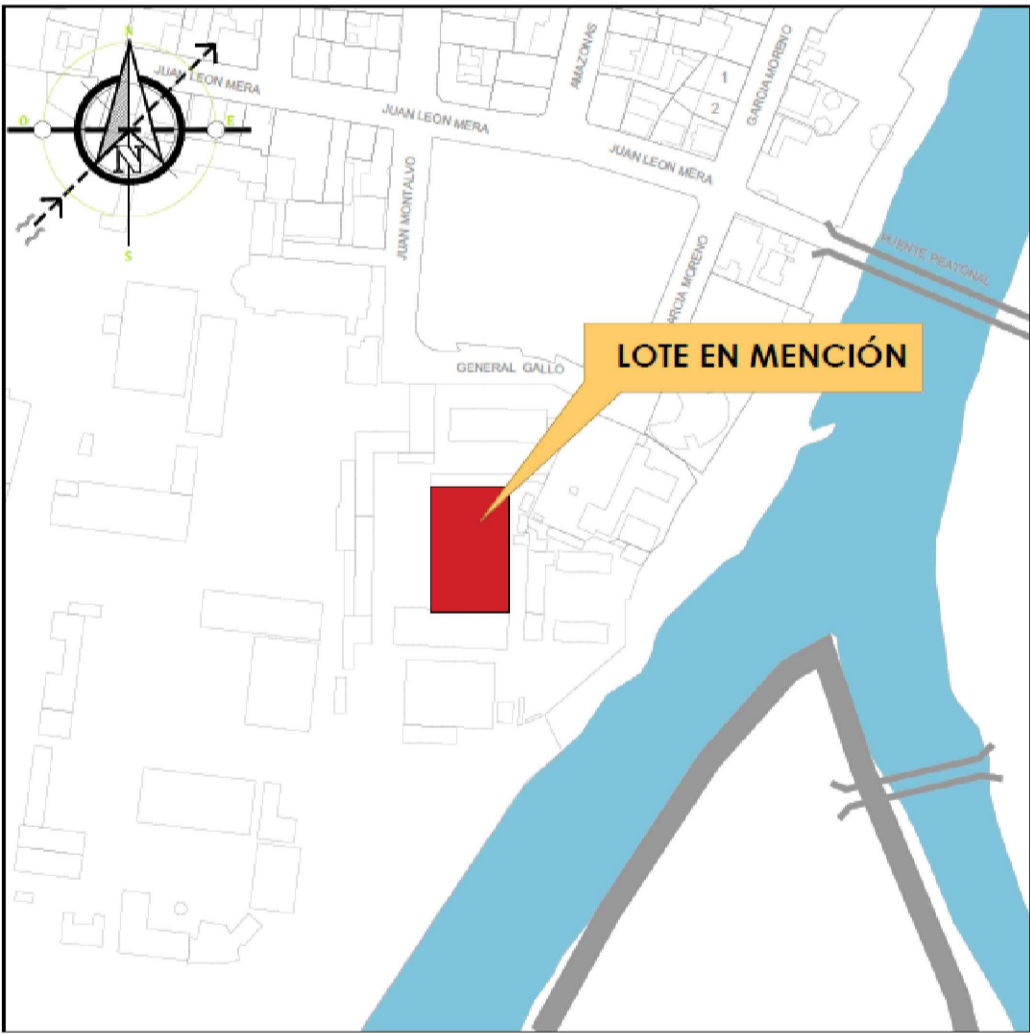

| | | |
|--|---|--|
| | | |
| GOBIERNO AUTÓNOMO DESCENTRALIZADO MUNICIPAL DE TENA DIRECCIÓN DE OBRAS PÚBLICAS PLANOS AS BUILT | | |
| PROYECTO DE: "CONSTRUCCIÓN DE LA CUBIERTA DE LA UEFM JUAN XXIII DE LA CIUDAD DE TENA, PROVINCIA DE NAPO" | | |
| CONTIENE: • TRAZADO DE CANCHA • IMPLANTACIÓN DE PROYECTO | FECHA: JUNIO / 2025 ESCALAS: INDICADAS | COLORED: 1 4 |
| ELABORADO: ING. BERNARDO V. USCA Z. CONTRATISTA | REVISÓ: ING. ANGELA G. SÁNCHEZ M. FISCALIZADORA | REVISÓ: ING. BRYAN L. VALIENTE C. COORDINADOR DE FISCALIZACIÓN |
| APROBO: ING. HOLGUERIN CHAGCHA L. ADMINISTRADOR | | |