

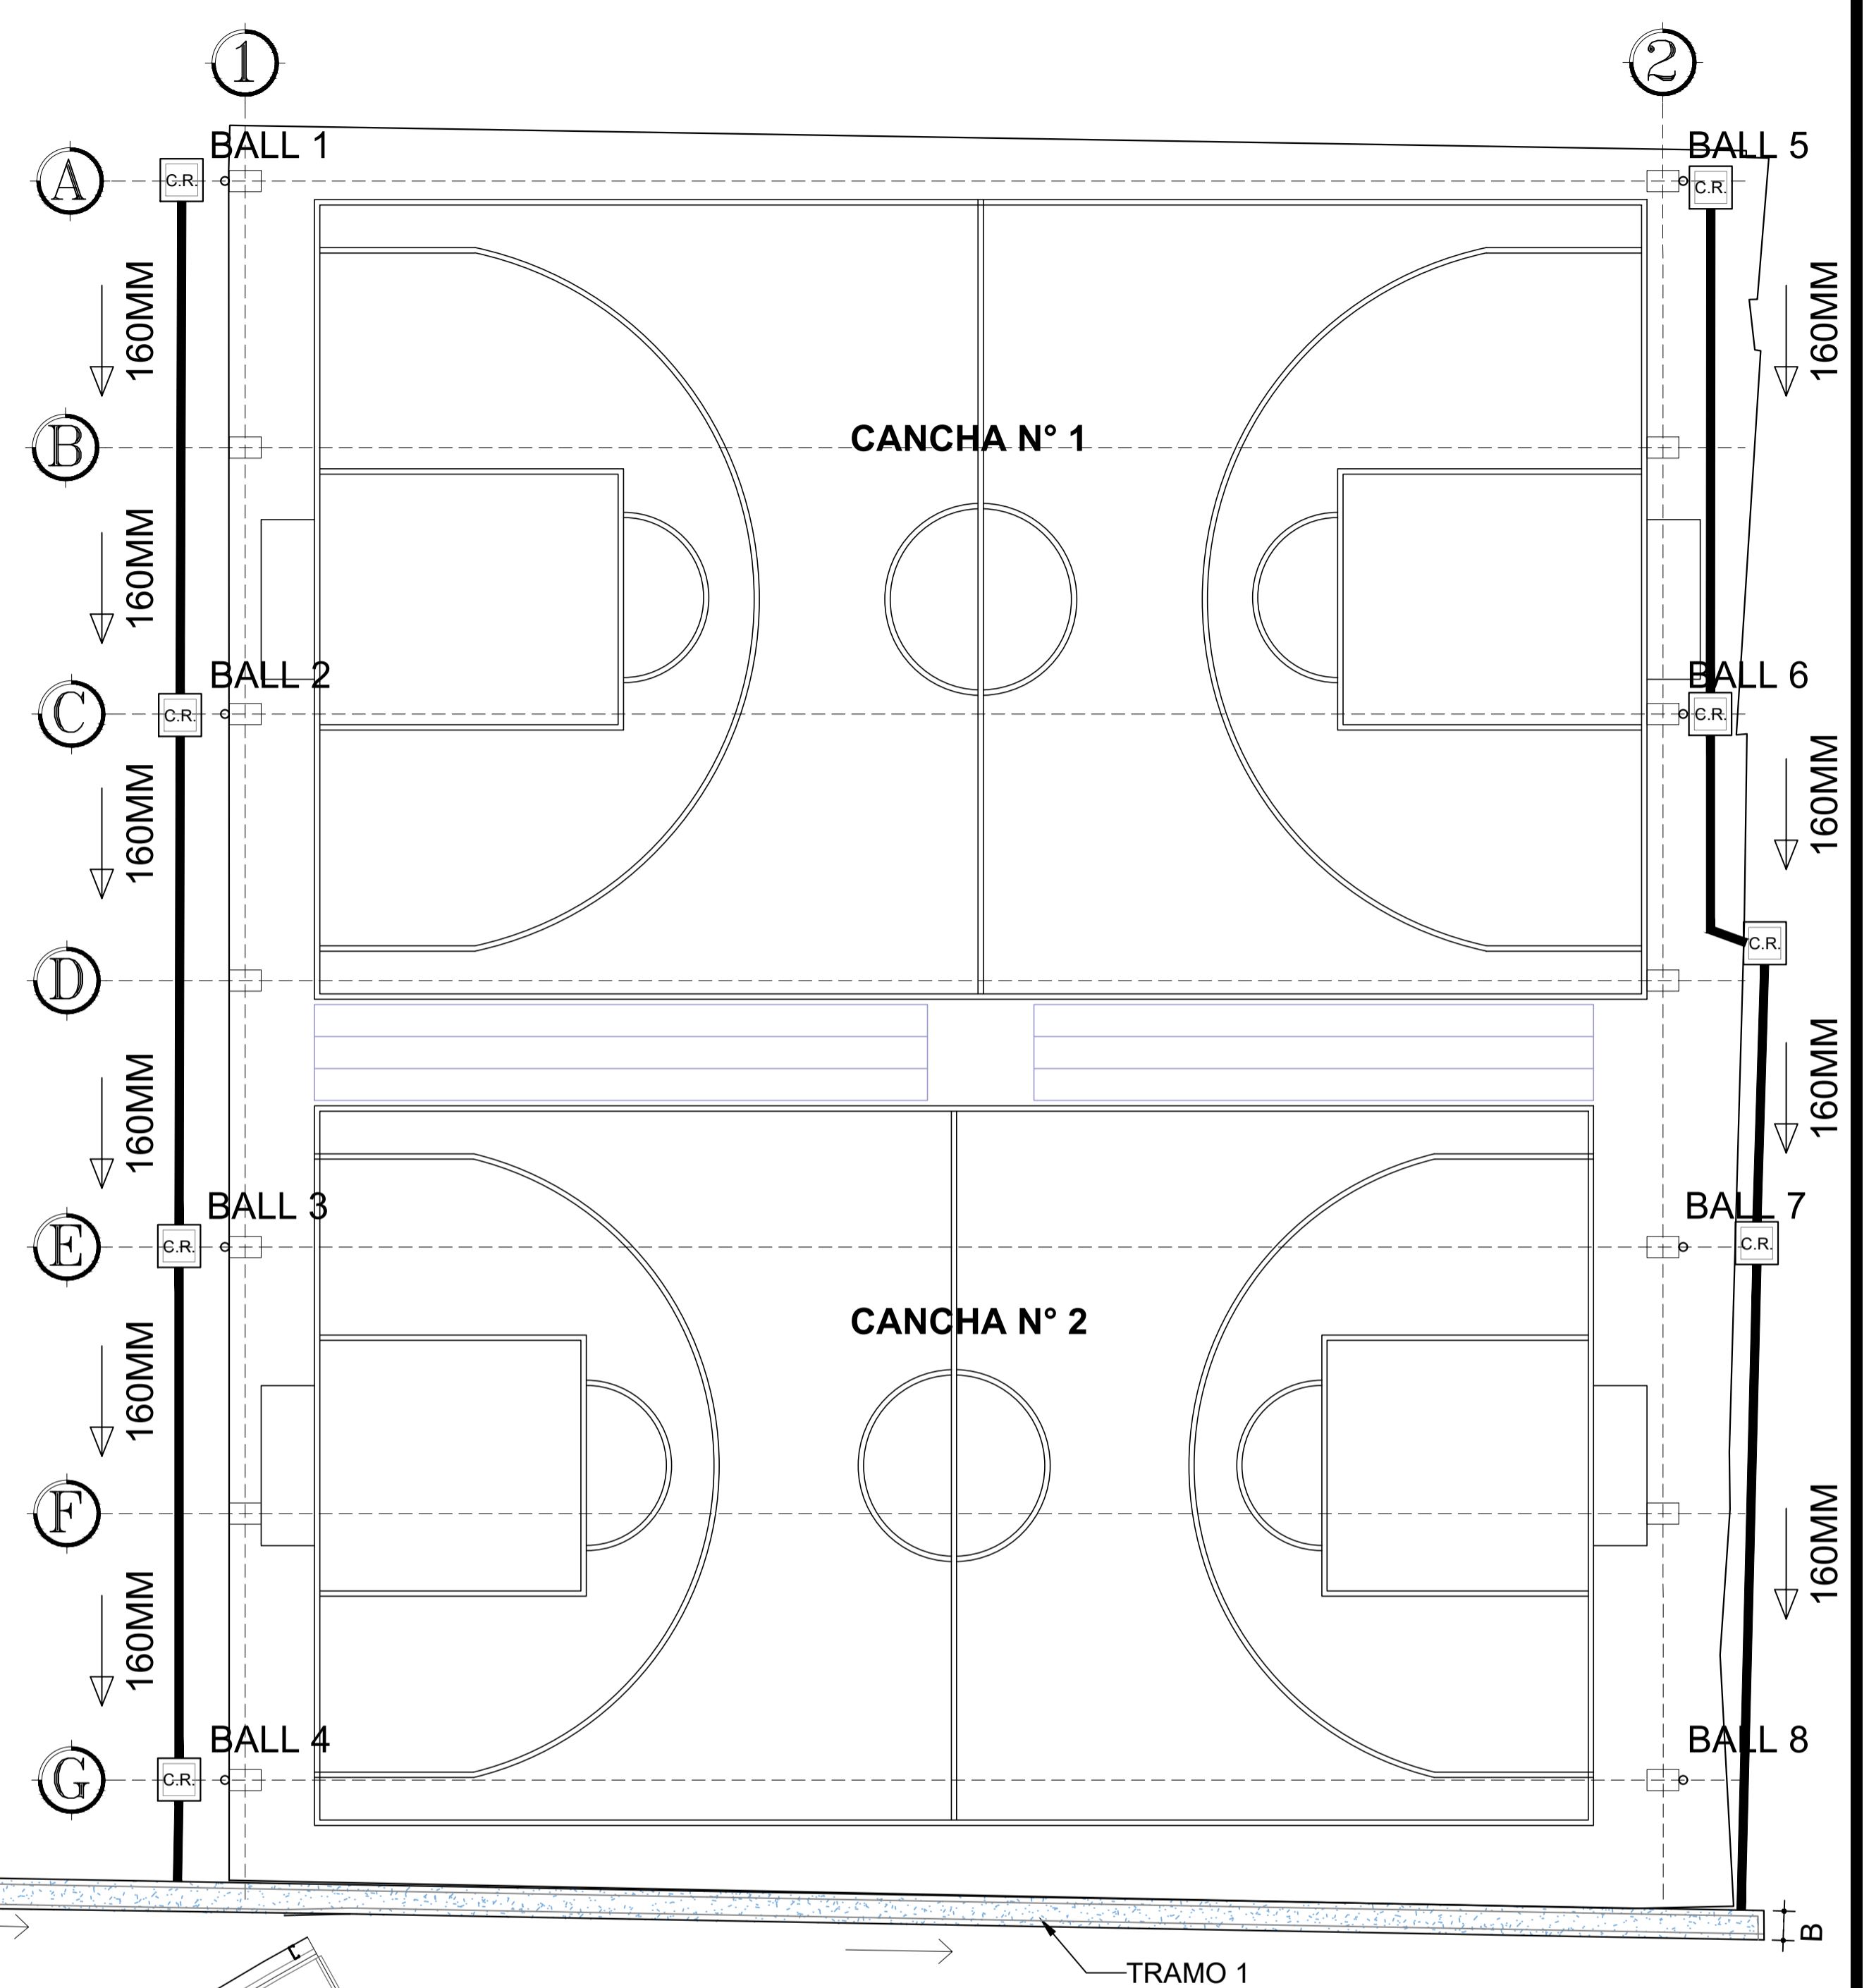



INSTALACIONES ELÉCTRICAS EN
CANCHA CUBIERTA
ESC: 1:100

SIMBOLOGÍA SISTEMA DE ILUMINACIÓN

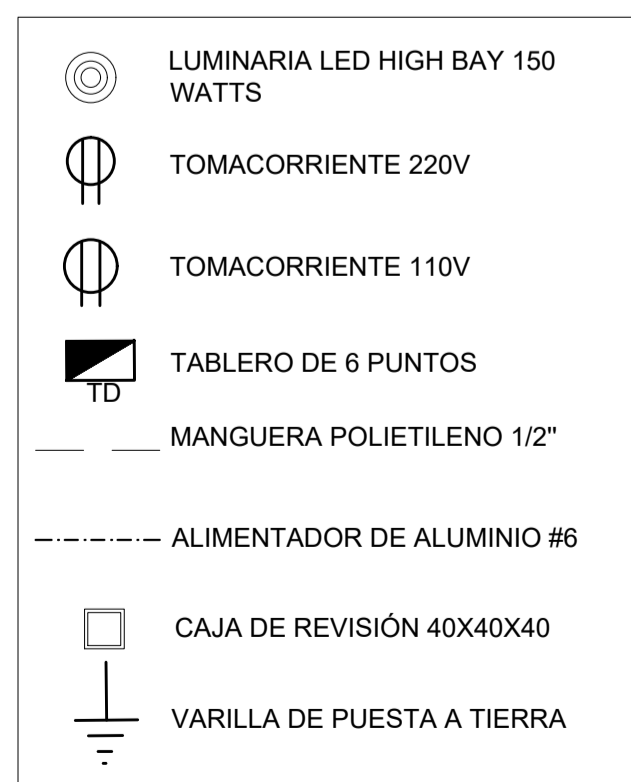

INSTALACIONES SANITARIAS EN
CANCHA CUBIERTA
ESC: 1:100

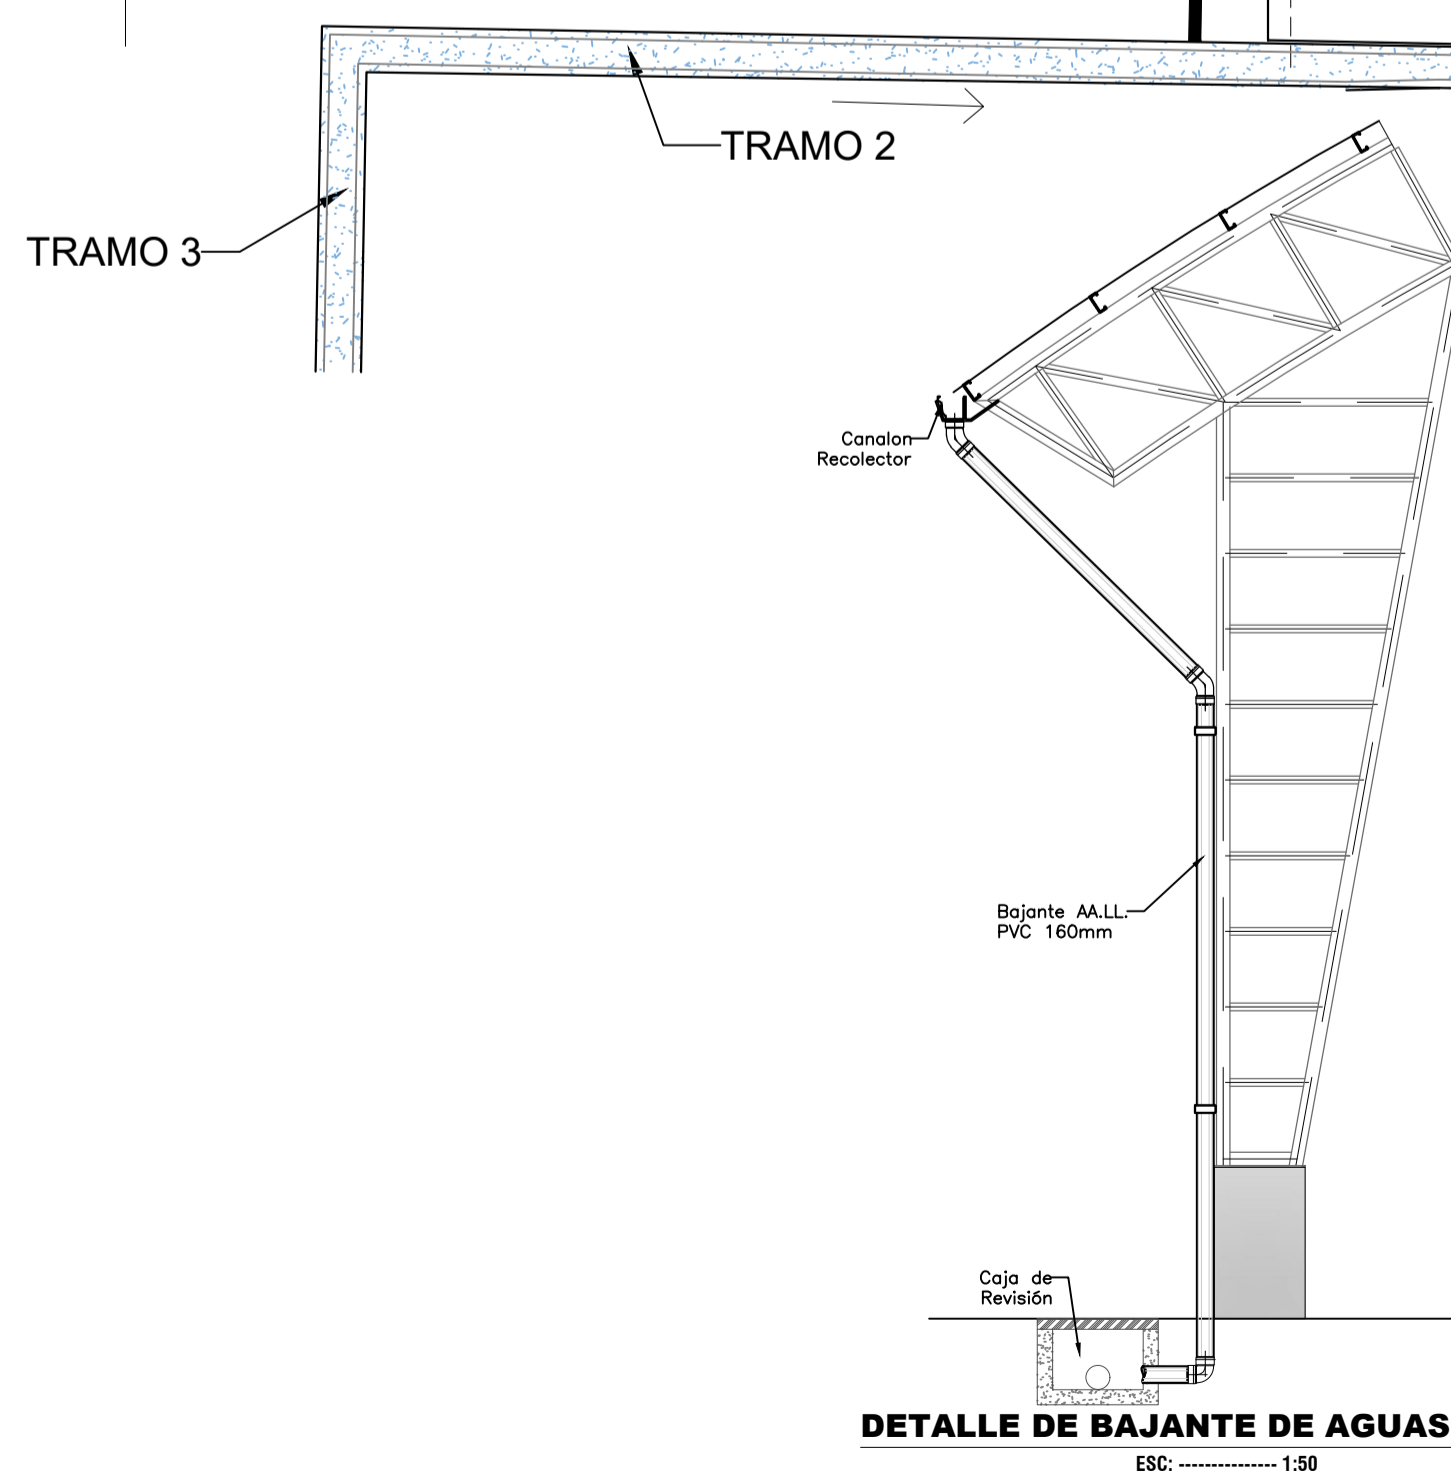

			GOBIERNO AUTÓNOMO DESCENTRALIZADO MUNICIPAL DE TENA DIRECCIÓN DE OBRAS PÚBLICAS PLANOS AS BUILT		
PROYECTO DE: "CONSTRUCCIÓN DE LA CUBIERTA DE LA UEFM JUAN XXIII DE LA CIUDAD DE TENA, PROVINCIA DE NAPO"					
CONTIENE: • INSTALACIONES ELÉCTRICAS • INSTALACIONES SANITARIAS		FECHA: JUNIO / 2025		CÓDIGO: 2 / 4	
ELABORADO: ING. BERNARDO V. USGA Z. CONTRATISTA		REVISÓ: ING. ANGELA G. SÁNCHEZ M. FISCALIZADORA		REVISÓ: ING. BRYAN L. VALIENTE C. COORDINADOR DE FISCALIZACIÓN	
APROBO: ING. HOLGUERIN CHASCHA L. ADMINISTRADOR					